



SCHNITTPUNKT AXISE 286/98

SCHNITTPUNKT AXISE 286/88

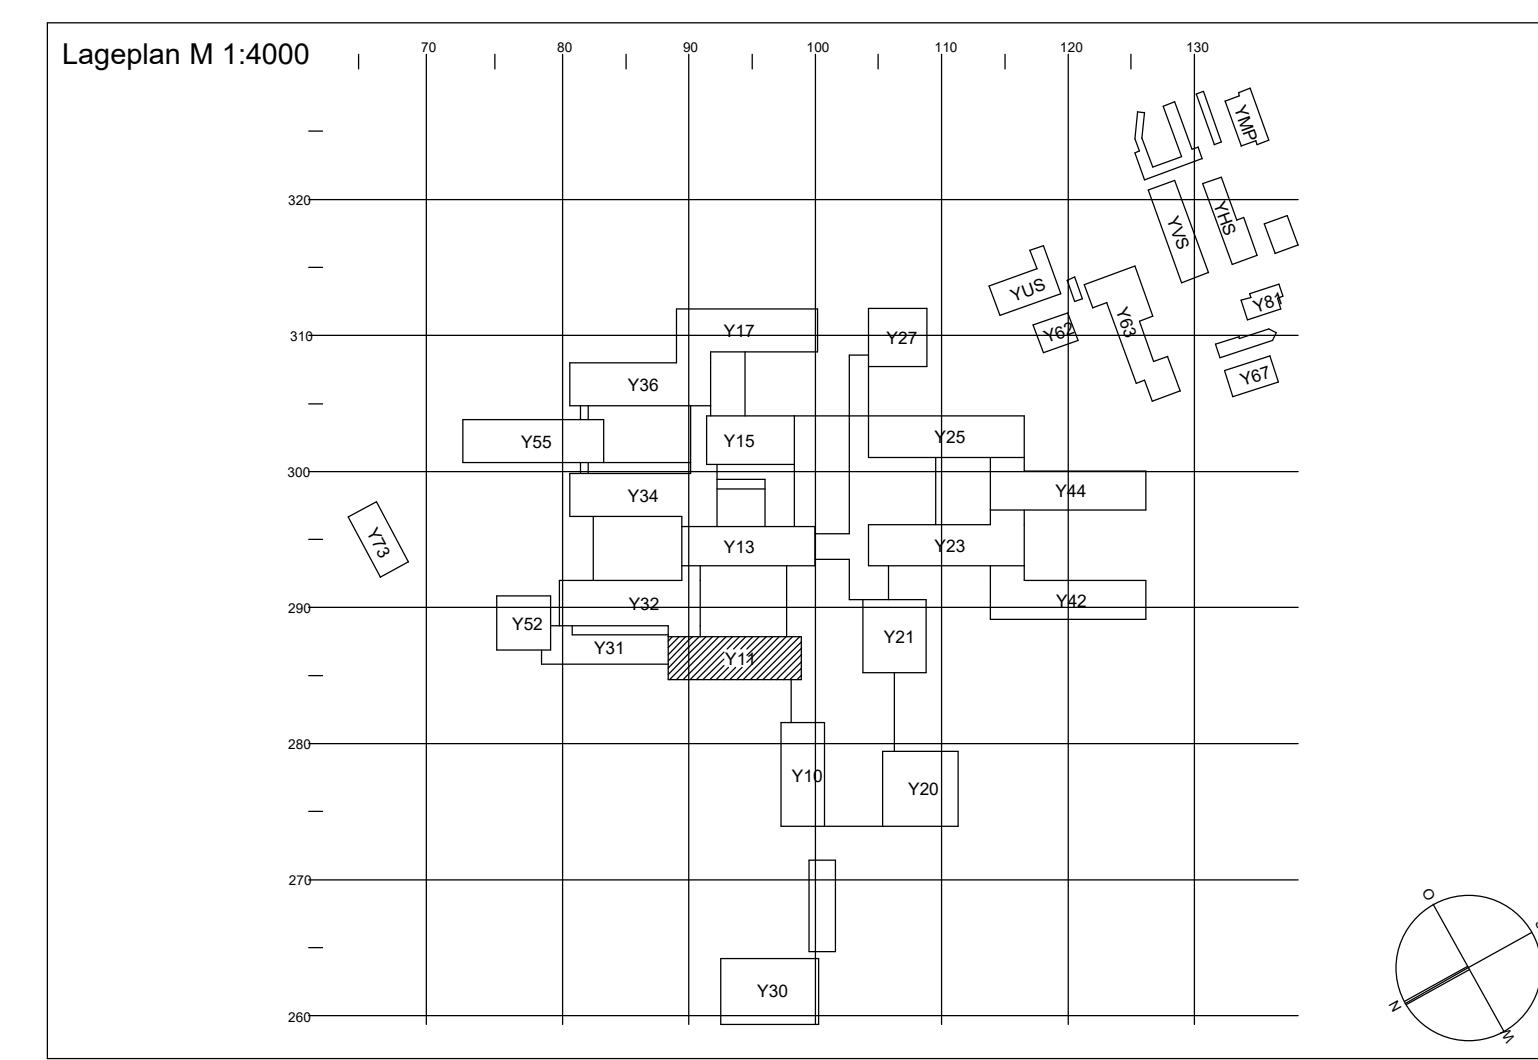

Datum	Firma	Bereich	Inhalt
29.04.2013	Roesch Architektur AG	Y11-E-05	Revision Raumbezeichnung und -nummer
30.04.2013	Roesch Architektur AG	generer Plan	Revision Raumbezeichnungen, aufteilung und -nummern, Grundriss, Einrichtung
16.07.2013	Roesch Architektur AG	Y11-E-05/2071	Revision Raumbezeichnung und Hoehenanlage, Einrichtung
01.12.2014	Roesch Architektur AG	generer Plan	Revision Raumnummern
30.10.2015	Roesch Architektur AG	E-05	Revision Raumbezeichnung und neue Raumtempel

VORSICHT!
 DIE PLANGRUNDRISS WURDEN AUS ALTEN PLÄNEN EINGESCANNT
 UND VERKÜRZERT. ES KÖNNEN MASSUNGENAUERKEITEN BESTEHEN
 ES BESTEHT KEIN HAFTUNGSANSPRUCH AUFGRUND DESSEN MASS-
 UND RAUMTEILEUNGEN.
 DIE GENAUEN MASSE SIND AM BAU ZU NEHMEN.

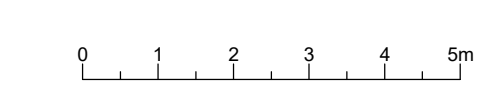

Universität Zürich
 Verwaltung
 Baubereich
UNIVERSITÄT ZÜRICH IRCHEL
 WINTERTHURERSTRASSE 190 8057 ZUERICH
 Y11
 Projekt
REVISIONSPLAN
GRUNDRISS GESCHOSS E M 1:100
 Datum 24.09.2001 Grösse 126/60 Bearbeiter BRADUA/STR Visum
 Revision 01.12.2014 Revision 29.04.2013 Revision 30.04.2013 Revision 30.10.2015
 Zeichner 27101650.11 Architekt
 Verfasser Roesch Architektur AG 061 283 86 86
 Schützengraben 21 Postfach 4001 Basel 061 283 86 87
 Abteilung Bauen und Investitionen Y11 E