




SCHNITTPUNKTACHSE 288/88


SCHNITTPUNKTACHSE 286/88

SCHNITTPUNKTACHSE 288/100

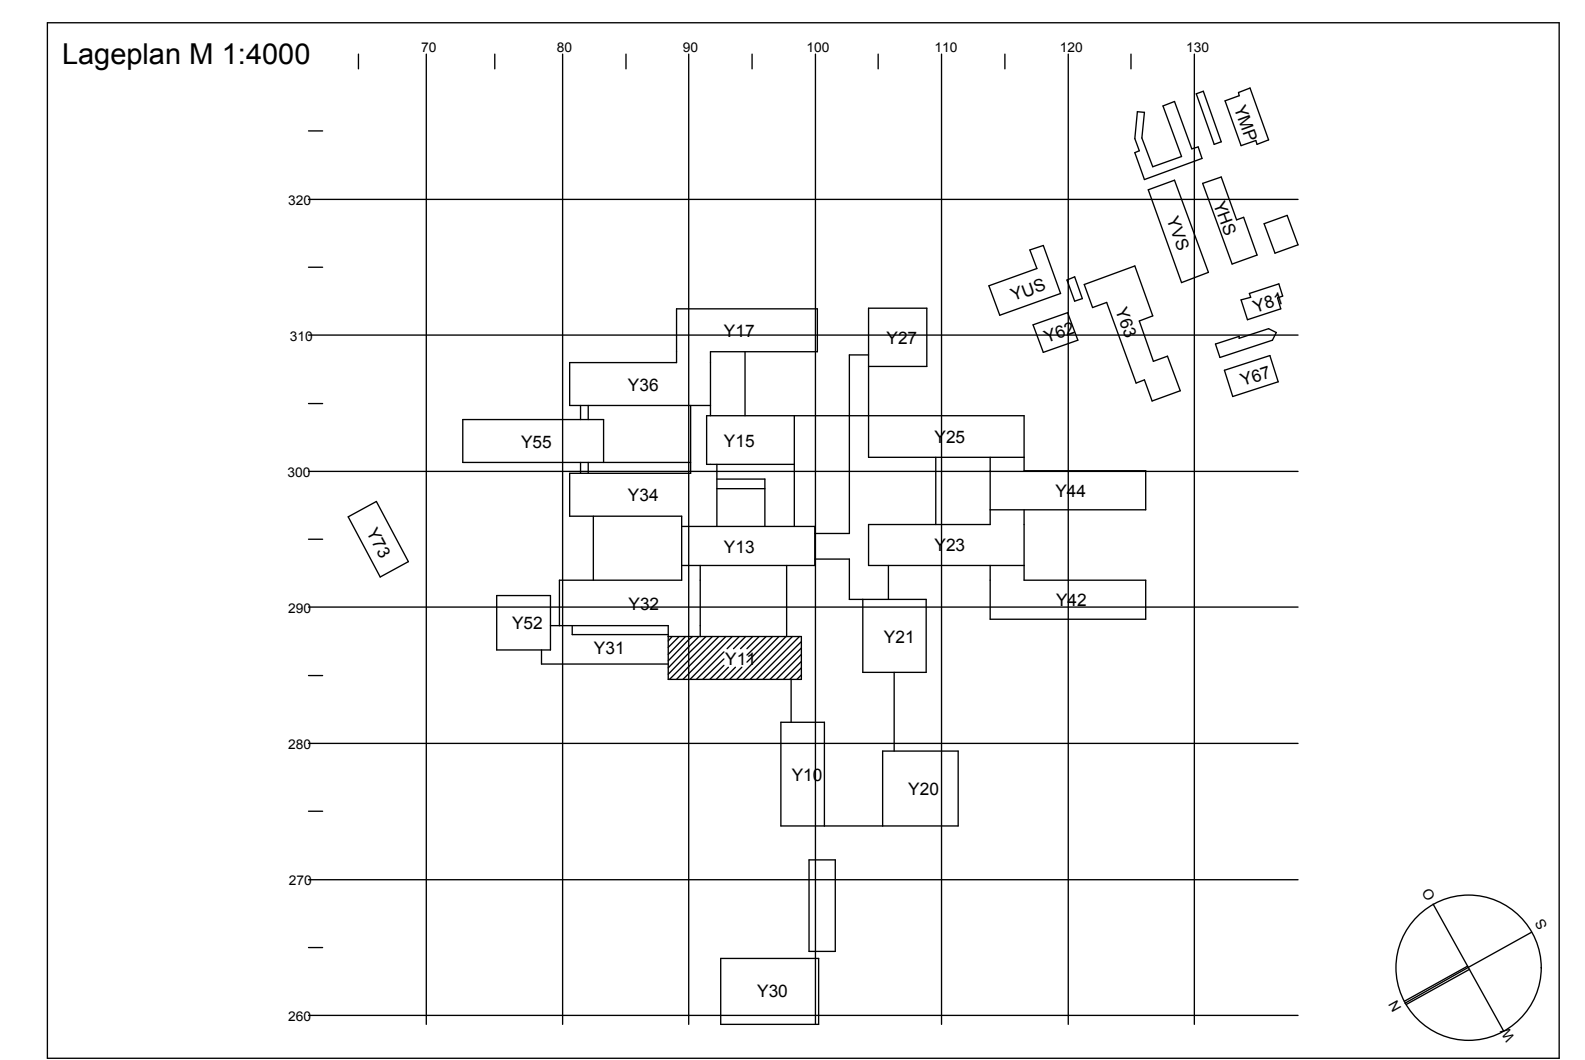

| Datum | Firma | Bereich | Inhalt |
|------------|-----------------------|----------------|--|
| 29.04.2013 | Roesch Architektur AG | Y11-E-05 | Revision Raumbezeichnung und -nummer |
| 30.04.2013 | Roesch Architektur AG | ganzer Plan | Revision Raumbezeichnungen, -aufteilung und -nummern, Grundriss, Einrichtung |
| 16.07.2013 | Roesch Architektur AG | Y11-E-40/20/71 | Revision Raumbezeichnung und Flächenno. Einrichtung |
| 01.12.2014 | Roesch Architektur AG | ganzer Plan | Revision Raumnummern |
| 30.10.2015 | Roesch Architektur AG | E-05 | Revision Raumbezeichnung und neue Raumtempel |

VORSICHT!
 DIE PLANGRUNDRISSSE WURDEN AUS ALTEN PLÄNEN ENGESICHTET UND VERKÜRZERT. ES KÖNNEN MASSUNGENAUIGKEITEN BESTEHEN. ES BESTEHEN KEIN HAFTUNGSANSPRUCH AUFGRUND DESSEN MASS- UND RAUMENTFERLUNGEN.
 DIE GENAUEN MASSE SIND AM BAU ZU NEHMEN.

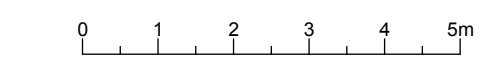

Universität Zürich Verwaltung
UNIVERSITÄT ZÜRICH IRCHEL
 WINTERTHURERSTRASSE 190 8057 ZUERICH Y11
REVISIONSPLAN
GRUNDRISS GESCHOSS E M 1:100

| Datum | Größe | 120/60 | Bearbeiter | BRADUA/STR | Visum |
|------------|----------|------------|------------|------------|----------|
| 24.09.2001 | Revision | 25.04.2013 | Revision | 30.04.2013 | Revision |
| 01.12.2014 | Revision | 27.10.2015 | Revisor | 01.12.2015 | Revisor |

Verfasser: Roesch Architektur AG, Schulzengraben 21, Postfach 4001 Basel
 061 263 86 86, 061 263 86 87
 Abteilung Bauen und Investitionen Y11 E